

GMINA ZŁOTA
ul. Sienkiewicza 79, 28-425 Złota

Warunki techniczne wykonania przyłącza do sieci wodociągowej

W miejscowości Złota gmina Złota do działki nr ew. 343, obręb Złota.

1. Budowa przyłącza wodociągowego wymaga sporządzenia, planu sytuacyjnego na kopii aktualnej mapy zasadniczej lub mapy jednostkowej przyjętej do państwowego zasobu geodezyjnego i kartograficznego. Przyłącze może być również budowane na podstawie zgłoszenia do Starosty Pińczowskiego, lub pozwolenia na budowę
2. W związku z potrzebą wyeliminowania zagrożeń wynikających z możliwej kolizji między sytuowanymi na tym samym terenie sieciami uzbrojenia terenu SZGK informuje, że należy złożyć do Starosty w Pińczowie wniosek o objęcie naradą koordynacyjną sytuowania projektowanego przyłącza. O sposobie, terminie, i miejscu przeprowadzenia narady koordynacyjnej wnioskodawca zostanie zawiadomiony przez Starostę.
3. Dokumentacja techniczna powinna zawierać:
 - a) założenia projektowe do projektowanego przyłącza
 - b) rozwiązania projektowe
 - c) część graficzna:
 - mapa pogładowa
 - projekt zagospodarowania terenu,
 - profil podłużny przyłącza wodociągowego,
 - rysunek projektowanej studzienki wodomierzowej
4. Włączenie zaprojektować od istniejącej sieci PCV Φ 110, poprzez obejmę typu NWZ Φ 110/40, przystosowaną do montażu na sieci PCV.
Przyłącze wody wykonać :
 - a) z rury PE-HD PN
 - b) wodomierz typu Js Dn 20 w miejscu łatwo dostępnym nie narażonym na uszkodzenia mechaniczne i mróz, odpowiedni do pobieranej wody,
 - c) przed i za wodomierzem zawory odcinające.
 - d) miejscem włączenia projektowanego przyłącza do sieci magistralnej będzie punkt B na rurze PCV 110
5. Przed przystąpieniem do robót należy uzyskać od SZGK w Złotej pisemne pozwolenie na przyłączenie do urządzeń wodociągowo-kanalizacyjnych.
6. W miejscu włączenia do sieci wodociągowej na obudowie zasuwy zamontować skrzynkę uliczną z płytą betonową i oznakować na trwałej budowli z domiarem.
7. W przypadku gdy przyłącze przebiega przez działki nie będące własnością inwestora musi on uzyskać pisemne pozwolenie na umieszczenie przyłącza na tych działkach od ich właścicieli.
8. Włączenie do sieci wodociągowej nastąpi przez SZGK po odbiorze końcowym,


- stwierdzającym sprawność techniczną wybudowanego przyłącza.
9. Roboty ziemne w rejonie ewentualnych skrzyżowań projektowanego przyłącza z istniejącym uzbrojeniem terenu należy wykonać pod nadzorem i za zgodą użytkowników tego terenu.
 10. Włączenie do sieci wodociągowej i przyłącze musi być wykonane przez specjalistyczną firmę zgodnie ze sztuką budowlaną oraz z obowiązującymi przepisami i normami .
 11. Bezwzględnie wykonać inwentaryzację powykonawczą oraz zgłosić do Wydziału Geodezji i Kartografii Katastru i Gospodarki Nieruchomościami w Pińczowie ul. Złota 7. Kopię wykonanej inwentaryzacji należy przedłożyć w SZGK w Złotej co będzie warunkiem podpisania umowy na dostawę wody.
 12. Wybudowane przyłącze wodociągowe pozostanie własnością odbiorcy.
 13. Warunki ważne są na dzień wydania.

Inwestor

.....

Samorządowy Zakład Gospodarki Komunalnej Wydający warunki
28-425 Złota, ul. Parkowa 11
tel. 41 356 16 34
REGON 292649470 NIP 662-17-06-10

.....
Kierownik Zakładu
mgr Ryszard Paździor

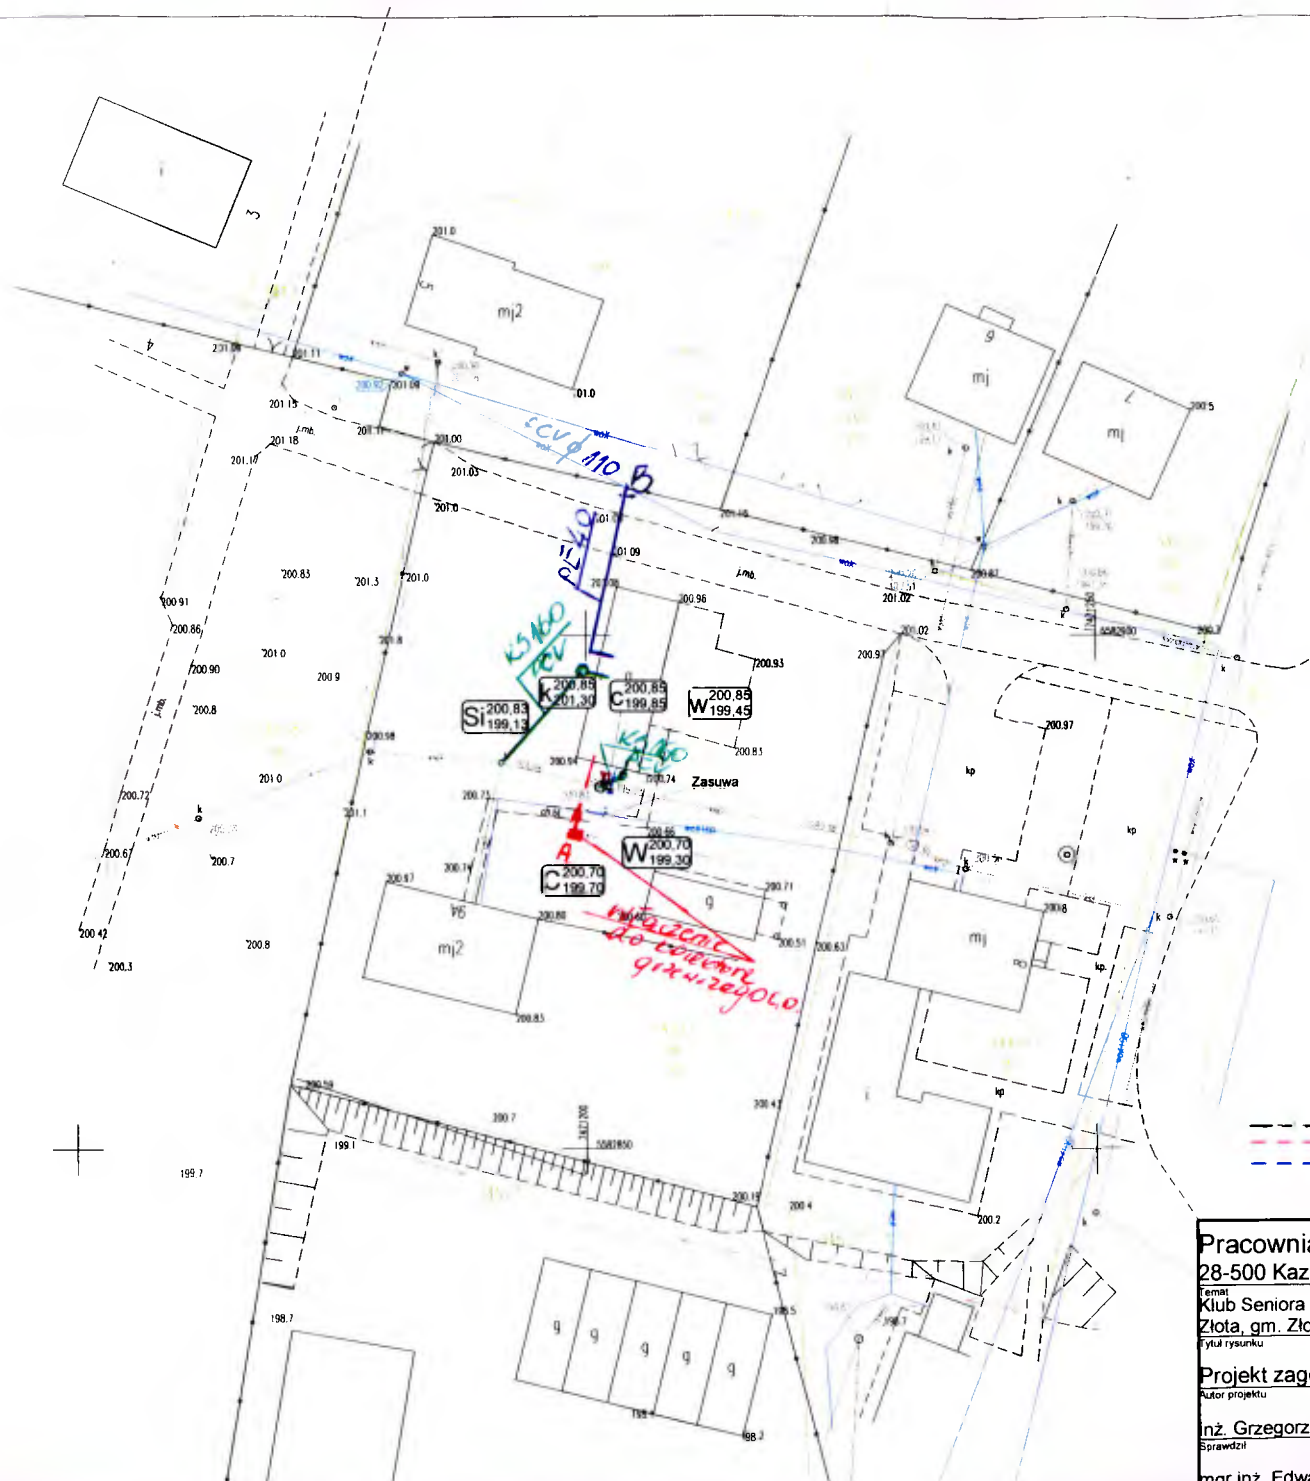

- Proj. przyłącze kanalizacji sanitarnej, PVC dn160, L=2.3m
 --- Proj. przyłącze ciepłownicze, rura preizolowana R-20/75, L=2x7,2m
 --- Istn. przyłącze wodociągowe do wymiany, PE100RC SDR17 dn32, L=5,0m

Pracownia Projektowa, inż. Grzegorz Możdżeń		Faza
28-500 Kazimierza Wielka ul. Sienkiewicza 64		PB+PW
Forma		Data
Klub Seniora		03.2018
Złota, gm. Złota, dz. nr ew. 343/1		Skala
Tytuł rysunku		1:500
Projekt zagospodarowania terenu		Nr rys.
Autor projektu		9
inż. Grzegorz Możdżeń SWK/0099/POOS/05		
Sprawdził		
mgr inż. Edward Kawa 184/98		